



PARC FARADAY - Bât 4-1, Av. Christian Doppler
77700 SERRIS
Tél : 01 60 43 13 44 - Fax : 01 60 43 13 54
E-mail : contact@sogefra.com - www.sogefra.com

Ind	Date	EDITION DU DOCUMENT	Modifications	FV	PEC	RM

DEPARTEMENT DE SEINE-ET-MARNE
COMMUNE DE VOINSLES

Rue du Puits fleuri

Réseau d'assainissement EP


PLAN DE RECOLEMENT

DATE : Révisé du 16/01/2017

ECHELLE : 1/200

DOSSIER	FICHER	IND
S2017-031	S2017-031_REC-VOINSLES_IND01.dwg	0

SOGEFRA S.A.S.L., au capital de 50 000 Euros - Orne des Géomètres-Experts n° 2014
Siège social : Parc Faraday - Bât 4-1, Av. Christian Doppler, 77700 SERRIS (Agence Ile de France)
Bureaux secondaires : 12, rue de Coligny - 32000 GIBRANT (Agence Sud-Ouest)

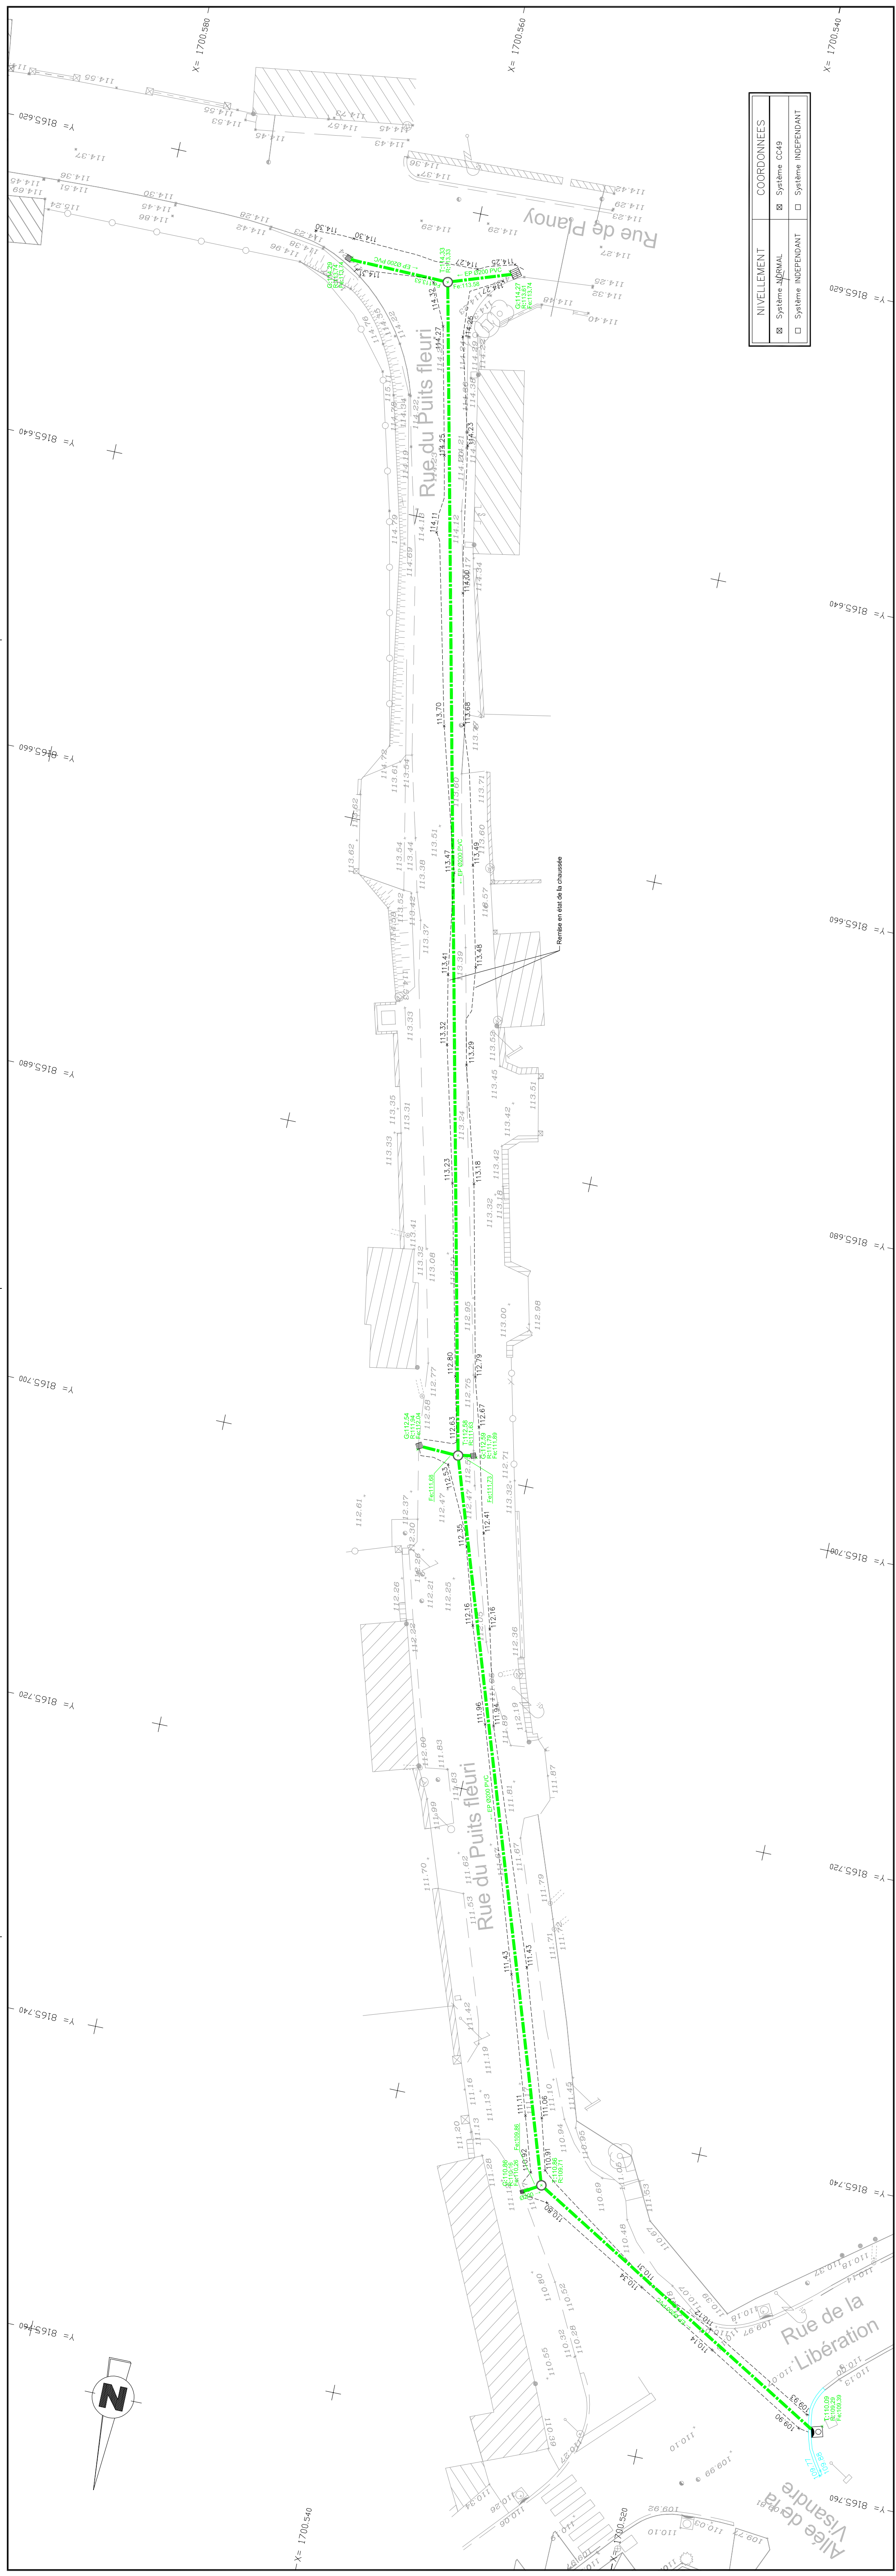

NIVELLEMENT	COORDONNEES
<input type="checkbox"/> Système INDEPENDANT	<input type="checkbox"/> Système INDEPENDANT